


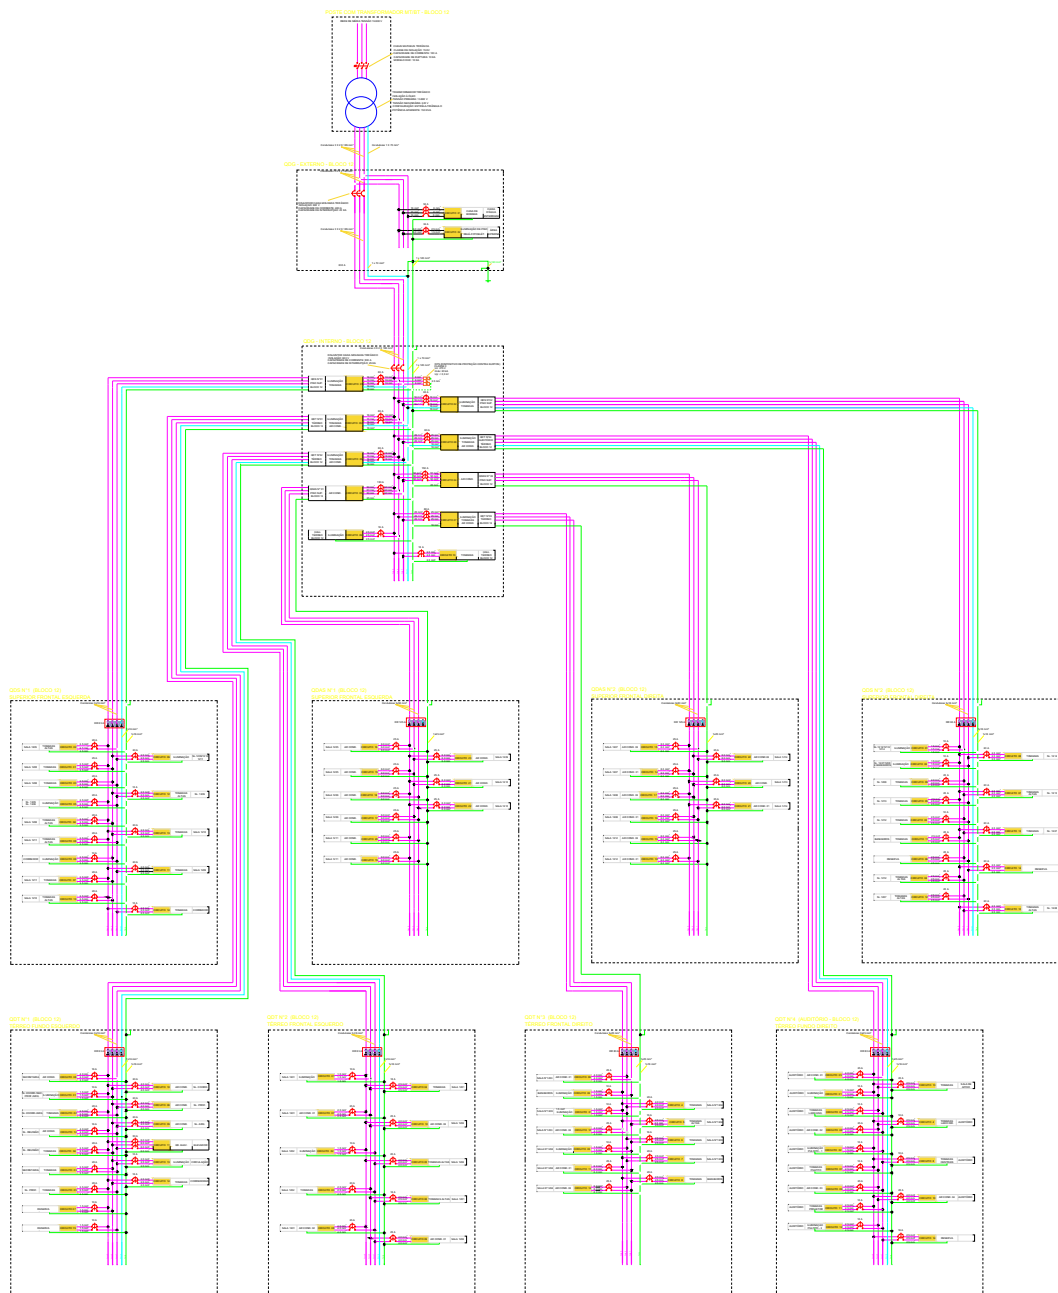

LEGENDA:

	CHAVE MATHEUS
	TRANSFORMADOR MT/BT
	DISJUNTOR TRIPOLAR CAIXA MOLDADA
	DISJUNTOR BIPOLAR DIN
	DPS
	DR TETRAPOLAR
	CONDUTOR FASE
	CONDUTOR NEUTRO
	CONDUTOR TERRA

DISCIPLINA: AS BUILT DAS INSTALAÇÕES ELÉTRICAS
 ASSUNTO: BLOCO 12
 PROPRIETÁRIO: FEEMA (FUNDAÇÃO EDUCACIONAL DO MUNICÍPIO DE ASSIS)
 LOCAL DA OBRA: AVENIDA GETÚLIO VARGAS, 1200, VILA NOVA SANTANA, ASSIS-SP

FOLHA 01/21
 ESCALA: 1/1



EMPRESA: CPRADO ENGENHARIA LTDA.
 ENDEREÇO: R. PEDRO JOAQUIM HARDT, 65 - CENTRO
 CIDADE: JACARÉ-SP
 TELEFONE: (12) 3354 9762 / CEL.: (12) 9 8143 4620
 E-MAIL: ADM@CPRADOENGENHARIA.COM.BR

PROPRIETÁRIO:

FUNDAÇÃO EDUCACIONAL DO MUNICÍPIO DE ASSIS
 CNPJ: 17.708.197/0001-33

RESPONSÁVEL TÉCNICO:

ENR: ELECTRICISTA FRANCISCO HENRIQUE S. SOARES
 CREA-SP: 0-000096258